


J R 新浦安駅

関連施設敷地 : 533.99㎡
施設用自転車駐車場 (1F)
接続デッキ (2F)

複合施設敷地 : 1,555.90㎡

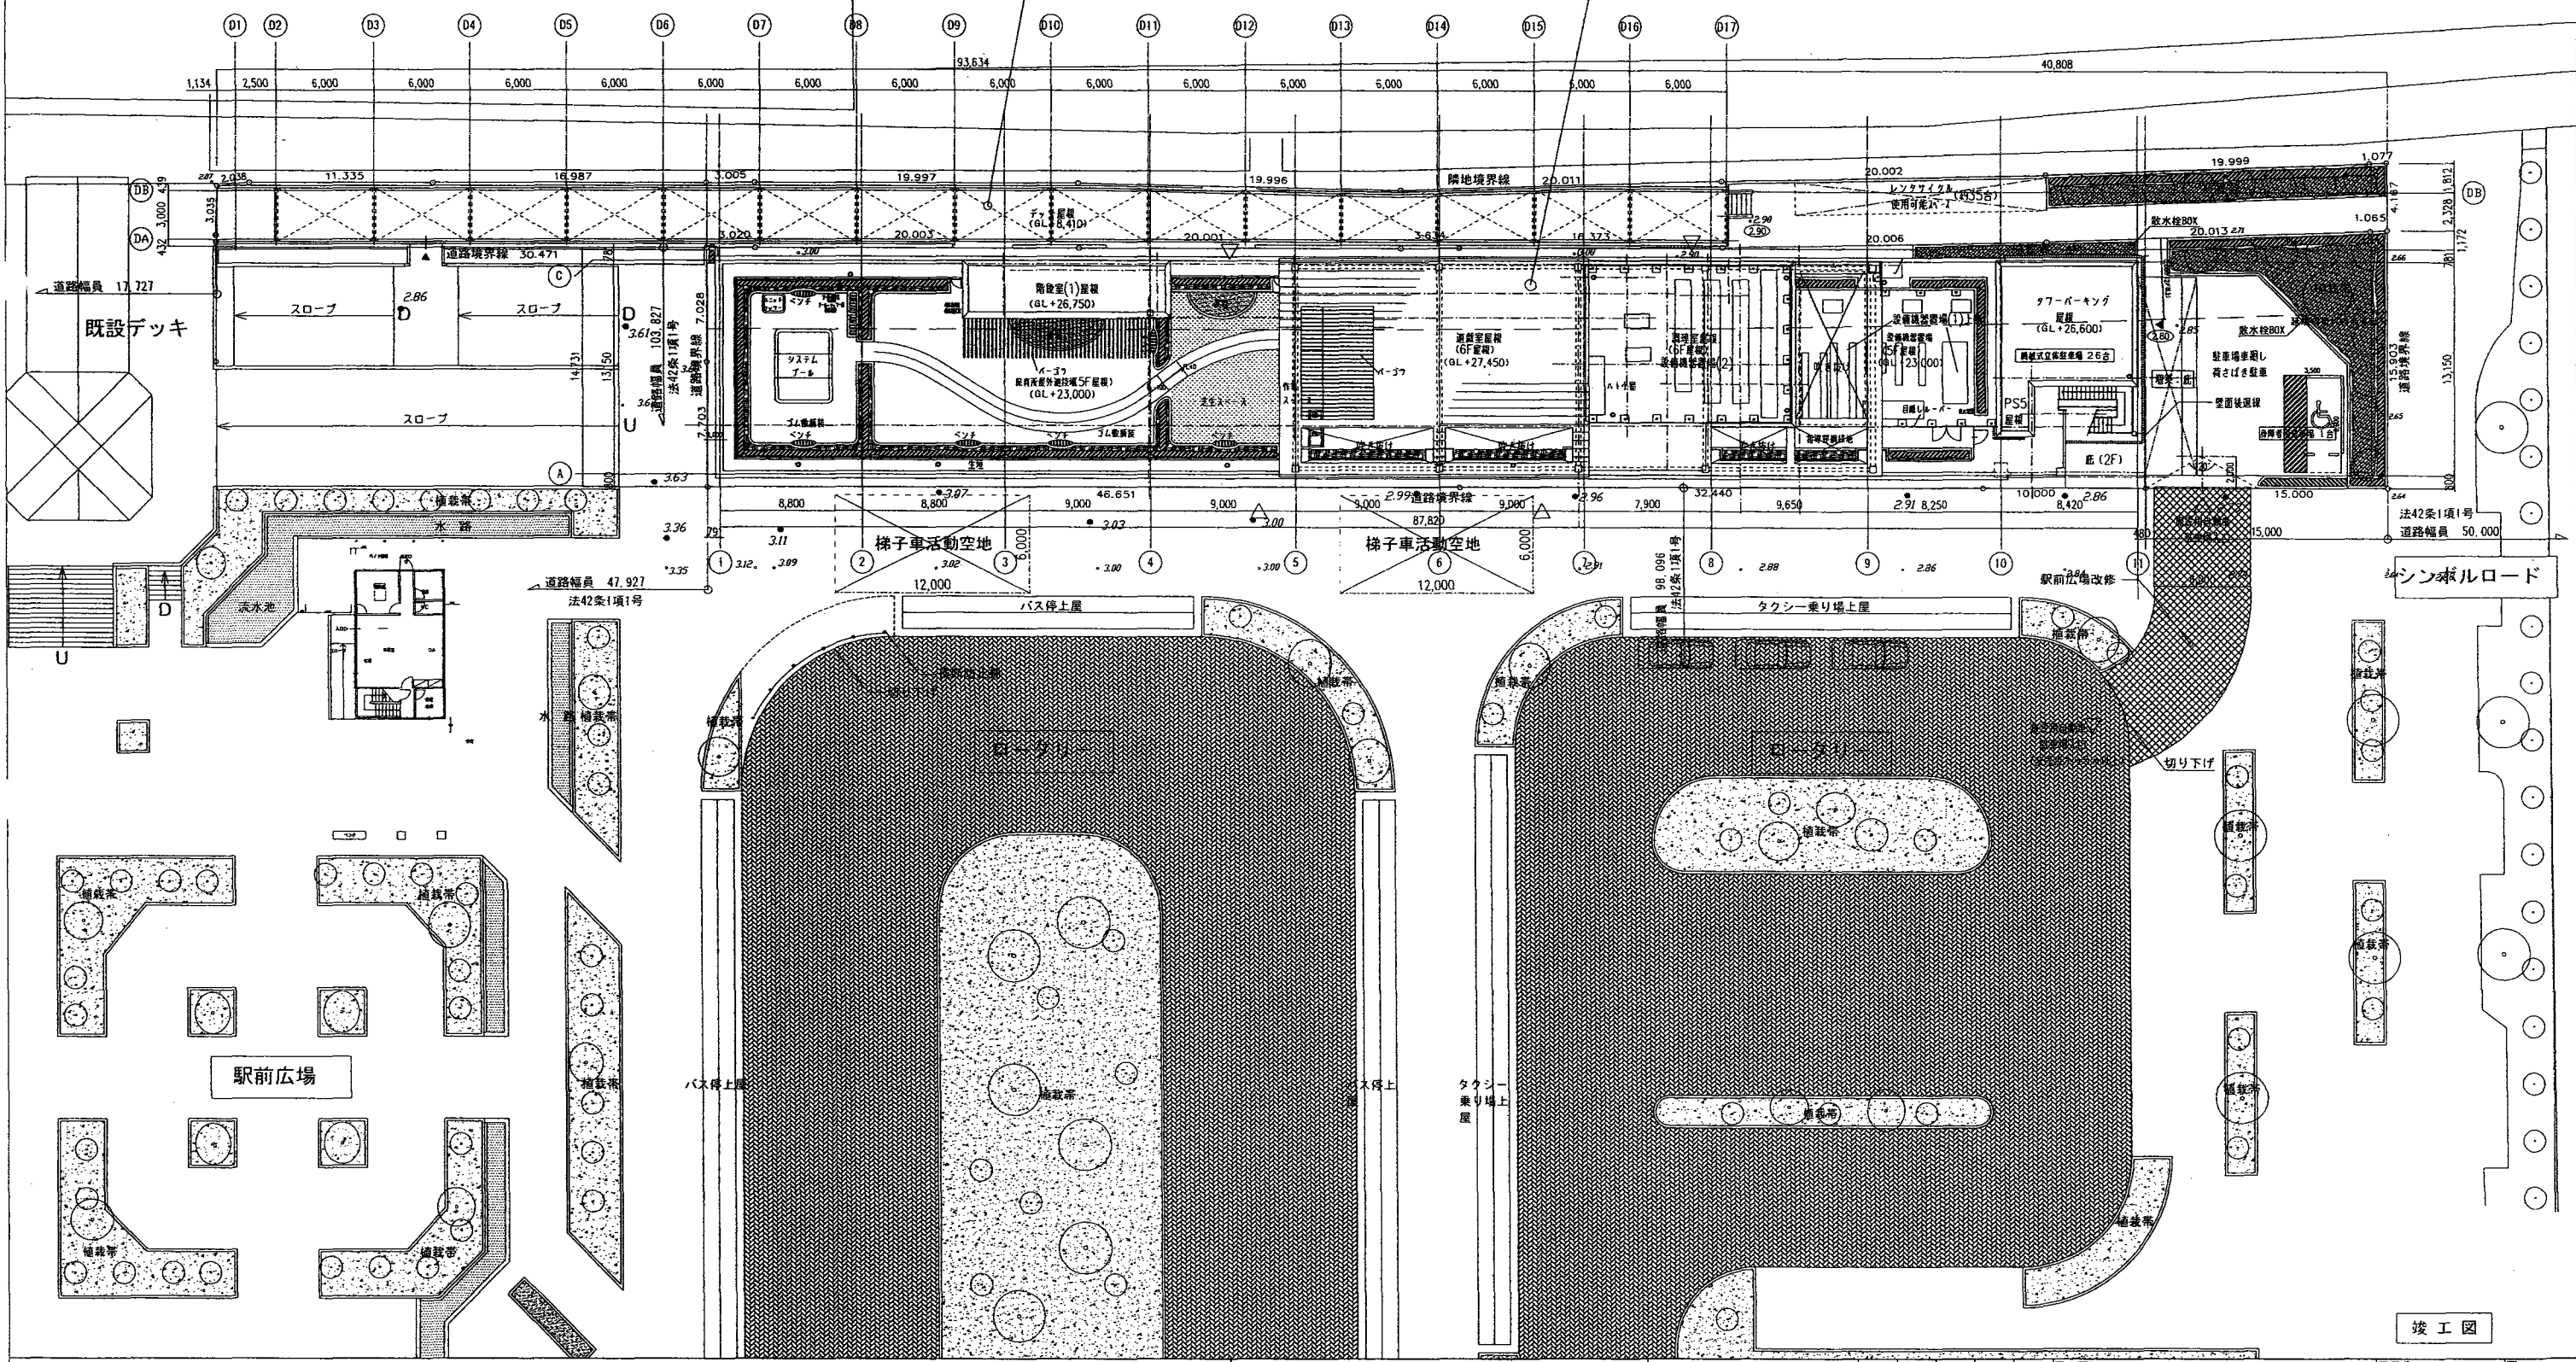

竣工図

ria
RESEARCH INSTITUTE OF ARCHITECTURE

株式会社 アール・アイ・エー
事務所登録
東京都知事登録第28546号
建築士登録
1級建築士登録 57637 高橋 俊之

図面 配置図
縮尺 A1:1/200 A3:1/400
図名 (仮称) 新浦安駅前複合施設ほか新築工事

図面番号
A - 014
コード